

MAPA POWYKONAWCZA

INWENTARYZACJI GEODEZYJNEJ

sieci kanalizacji sanitarnej z przyłączami
skala 1:500

Lokalizacja obiektu budowlanego pod względem
sytuacyjnym jest zgodna z projektem nr 6630.400.14
wg *22 ZMIANNYMI WYKONANYM*
POTWIERDZONYMI PRZEZ PROJEKTANTA

Nr zgłoszenia: PODGK.6640.3.108.2022


pow. Łódzki wschodni
gm. Rzgów 100610_5
obręb Starowa Góra 100610_5.0014
ul. Wierzbowa

Łódź, 22.11.2022 r.

MAPA NIE MOŻE SŁUżyć DO CELÓW PROJEKTYWYCH

USŁUGI GEODEZYJNE

ROBERT MOCZKOWSKI
ul. Mielmłodzkiego 22/51, 92-446 Łódź
NIP 729-1129273 REGON 369763924
robert.moczkowski@interia.pl
tel. 665-032-073

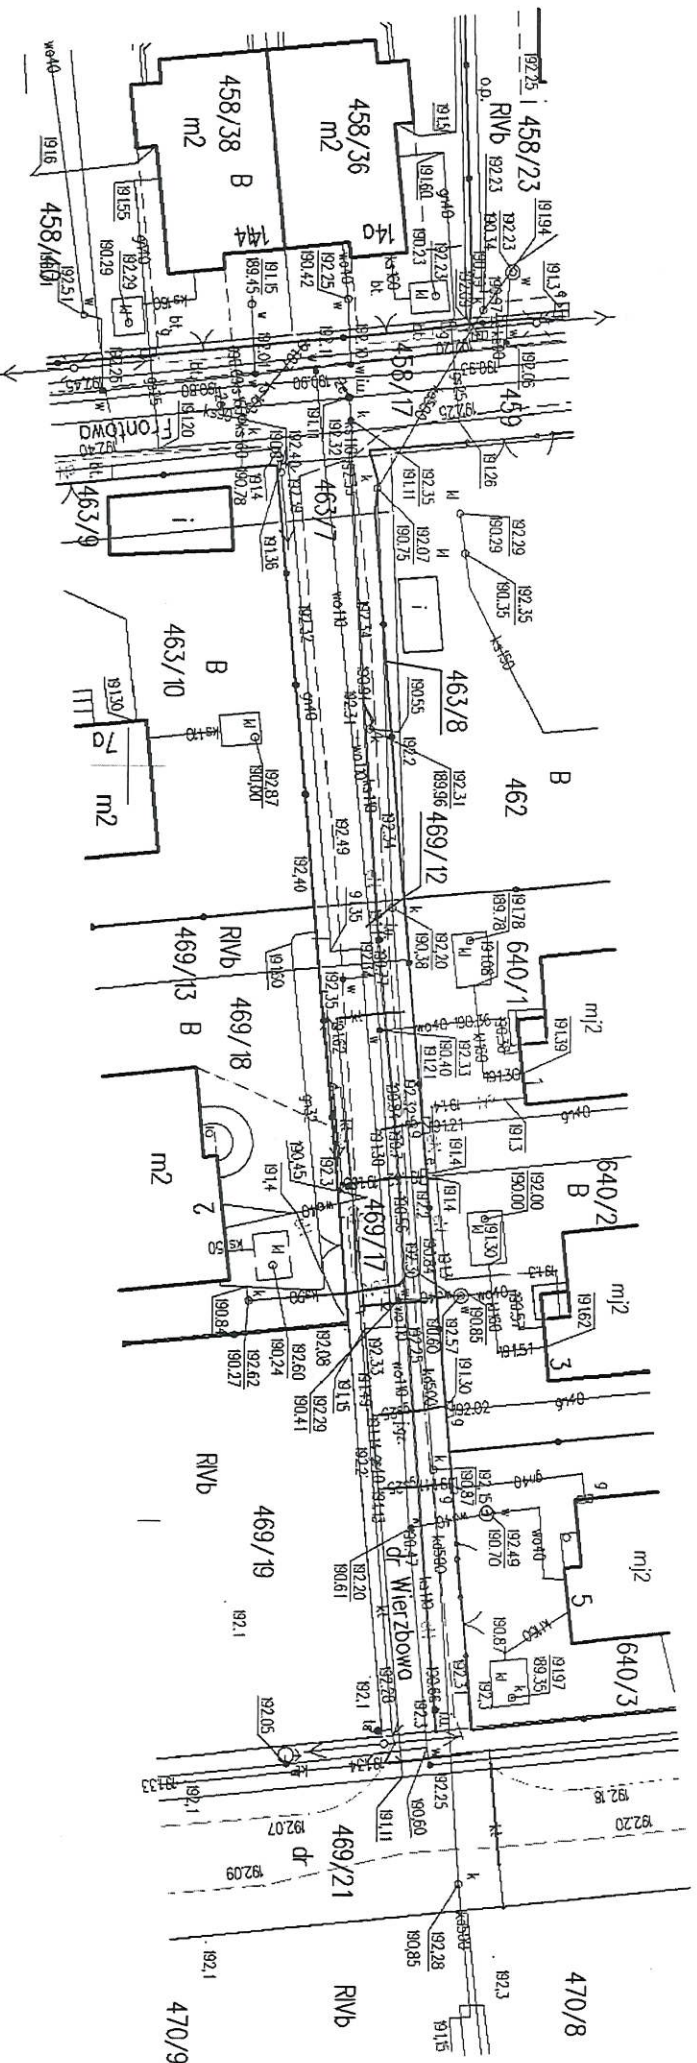

<p>Podsiadacz się, że niniejszy dokument został opracowany w wyniku prac geodezyjnych i kartograficznych, których rezultaty zawiera oparł techniczny powyższymi zaryskowanymi i wpisany do ewidencji materiałów planimetrycznych zasobu geodezyjnego i kartograficznego. Jednocześnie informuję, że jestem świadomy odpowiedzialności karnej za złożenie fałszywego oświadczenia</p>	
<p>Identyfikator zgłoszenia map geodezyjnych</p>	<p>PODGIK 6640.3.108.2022</p>
<p>Organ, który geodezyjny i kartograficzny zgłoszenie</p>	<p>PODGIK w Łódzi</p>
<p>Wykonawca prac geodezyjnych</p>	<p>USŁUGI GEODEZYJNE ROBERT MOCZKOWSKI</p>
<p>Nr oraz data sporządzenia i dokonania zawieszenia wykup powyższymi wrażliwością</p>	<p>11/2022 02.12.2022</p>
<p>Imię, nazwisko oraz nr uprawnień zawodowych kierownika placu</p>	<p>GEODETA URZAWNIOWY Nr uprawnień 17784 ROBERT MOCZKOWSKI ul. Czajkowskiego 2 m.24 tel. 609 039 712</p>