


# DOKUMENTACJA POWYKONAWCZA

PROJEKTOWNIK BUDOWY  
mgr inż. Bogdan Tchórz  
97-200 Tomaszów Maz.  
ul. Wolodyjowskiego 5  
upr. nr G.T.I.-10229/1684/7  
umowa nr 11 A.N. V-23/18/113/89

STAROSTWO POWIATOWE W ŁODZI  
Referat Budownictwa w Wydziale Budownictwa  
Geodezji i Gospodarki Nieruchomościami  
Stanowiska Pracy w Rzgowie  
95-030 Rzgów, Plac 500-lecia nr 22

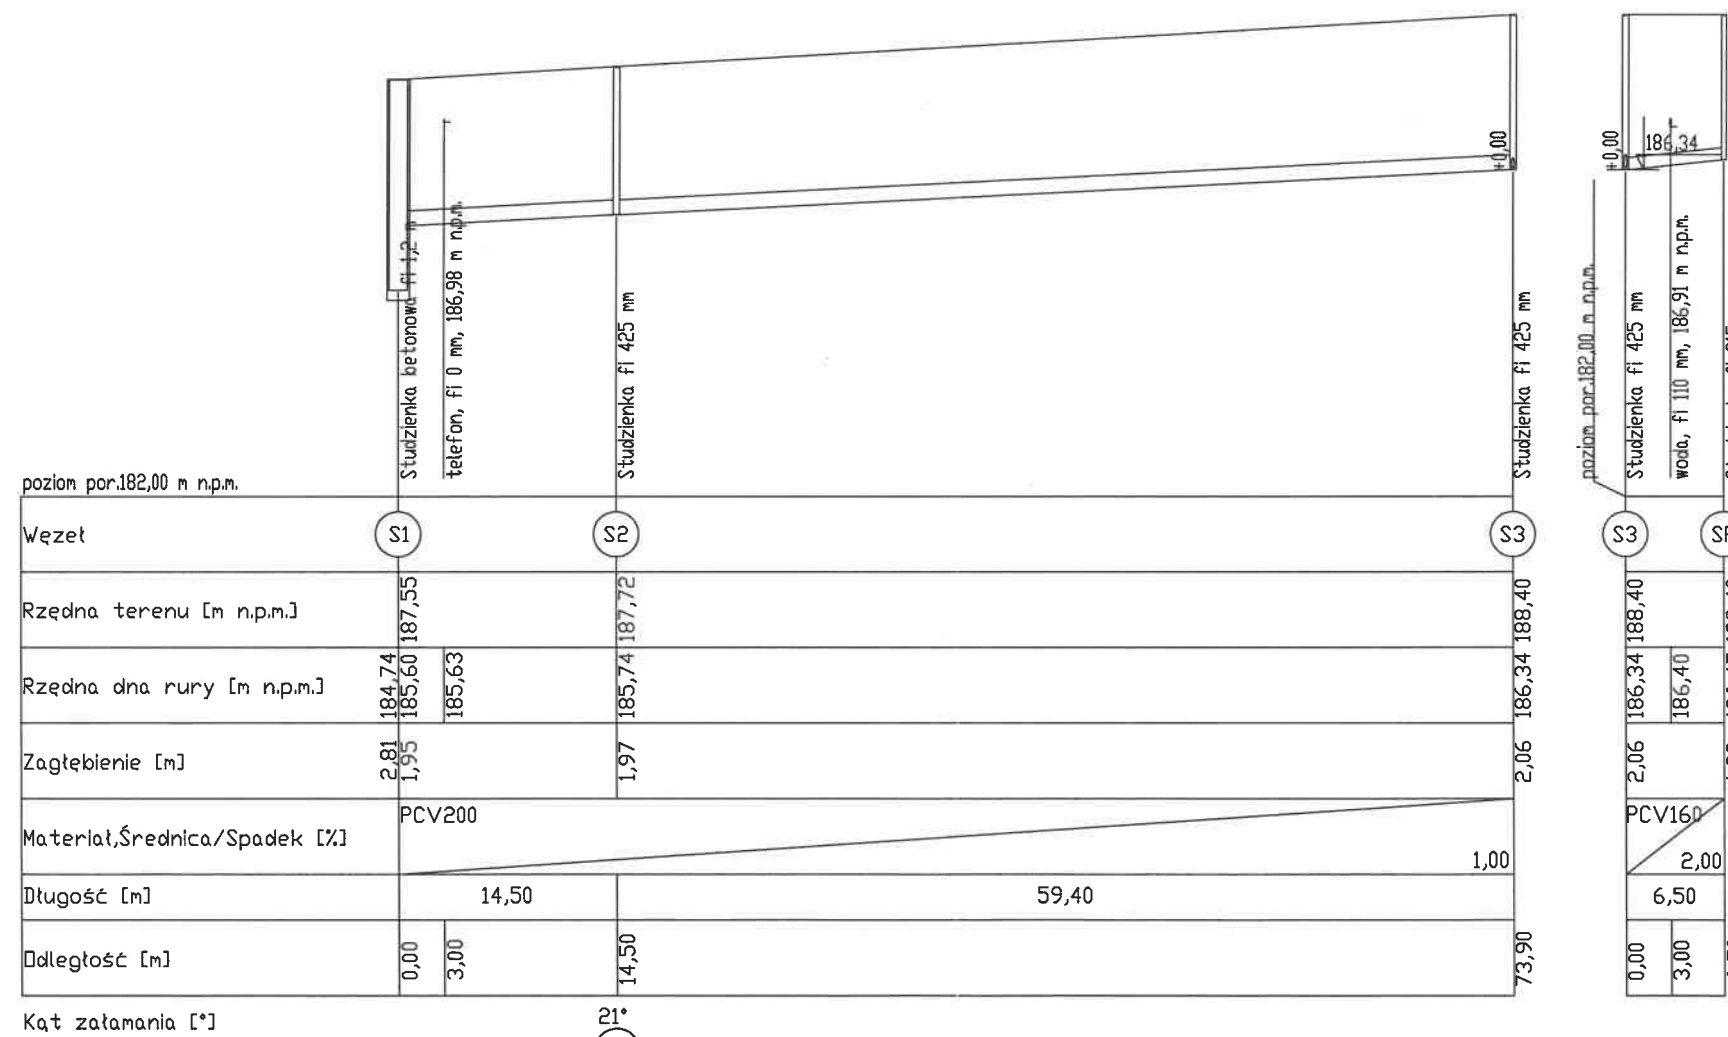

SPRAWDZIŁ

mgr inż. Tomasz Sobolewski  
Upr. budowlane do projektowania bez ograniczeń  
w specjalności instalacyjnej w zakresie sieci,  
instalacji i urządzeń cieplnych, wentylacyjnych,  
gazowych, wodociagowych i kanalizacyjnych.  
Nr ewid.: LOD/0725/POOS/07

Nazwa i adres obiektu i budowlanego:			
Budowa sieci wodociągowej i kanalizacji sanitarnej w ul. Słowiczej w Rzgowie			
Nazwa rysunku:		Skala:	Numer rysunku:
Profil sieci kanalizacyjnej		1:500/100	2
Imię i nazwisko projektanta:	Specjalność i numer uprawnień:	Data:	Podpis:
Zbigniew Cebula	sanitarna 32/00/WŁ	październik 2014	