

SPRAWDZIĆ

mgr inż. Tomasz Sobolewski  
Upi. budowlane do projektowania bez ograniczeń  
w specjalności inżynierskiej w zakresie sieci,  
instalacji i urządzeń sanitarnych, wentylacyjnych,  
gazowych, wodociągowych i kanalizacyjnych.  
Nr ewid. LKX.07251P.0035.07

STAROSTWO POWIATOWE W ŁODZI  
Referat Budownictwa w Wydziale Budownictwa  
Geodezji i Gospodarki Nieruchomościami  
Stanowiska Pracy w Rzgowie  
95-030 Rzgów, Plac 500-lecia nr 22

DOKUMENTACJA  
POWYKONAWCZA

Nazwa i adres obiektu budowlanego:

Budowa sieci wodociągowej i kanalizacji sanitarnej w  
ul. Słowiczej w Rzgowie

Nazwa rysunku:

Sieć kanalizacyjna -  
schemat studni kaskadowej Dn 1000

Skala:

schemat

Numer rysunku:

7

Imię i nazwisko projektanta:

Zbigniew Cebula

Specjalność  
i numer uprawnień:


sanitarna  
32/00MŁ

Data:

październik  
2014

Podpis:

*[Signature]*

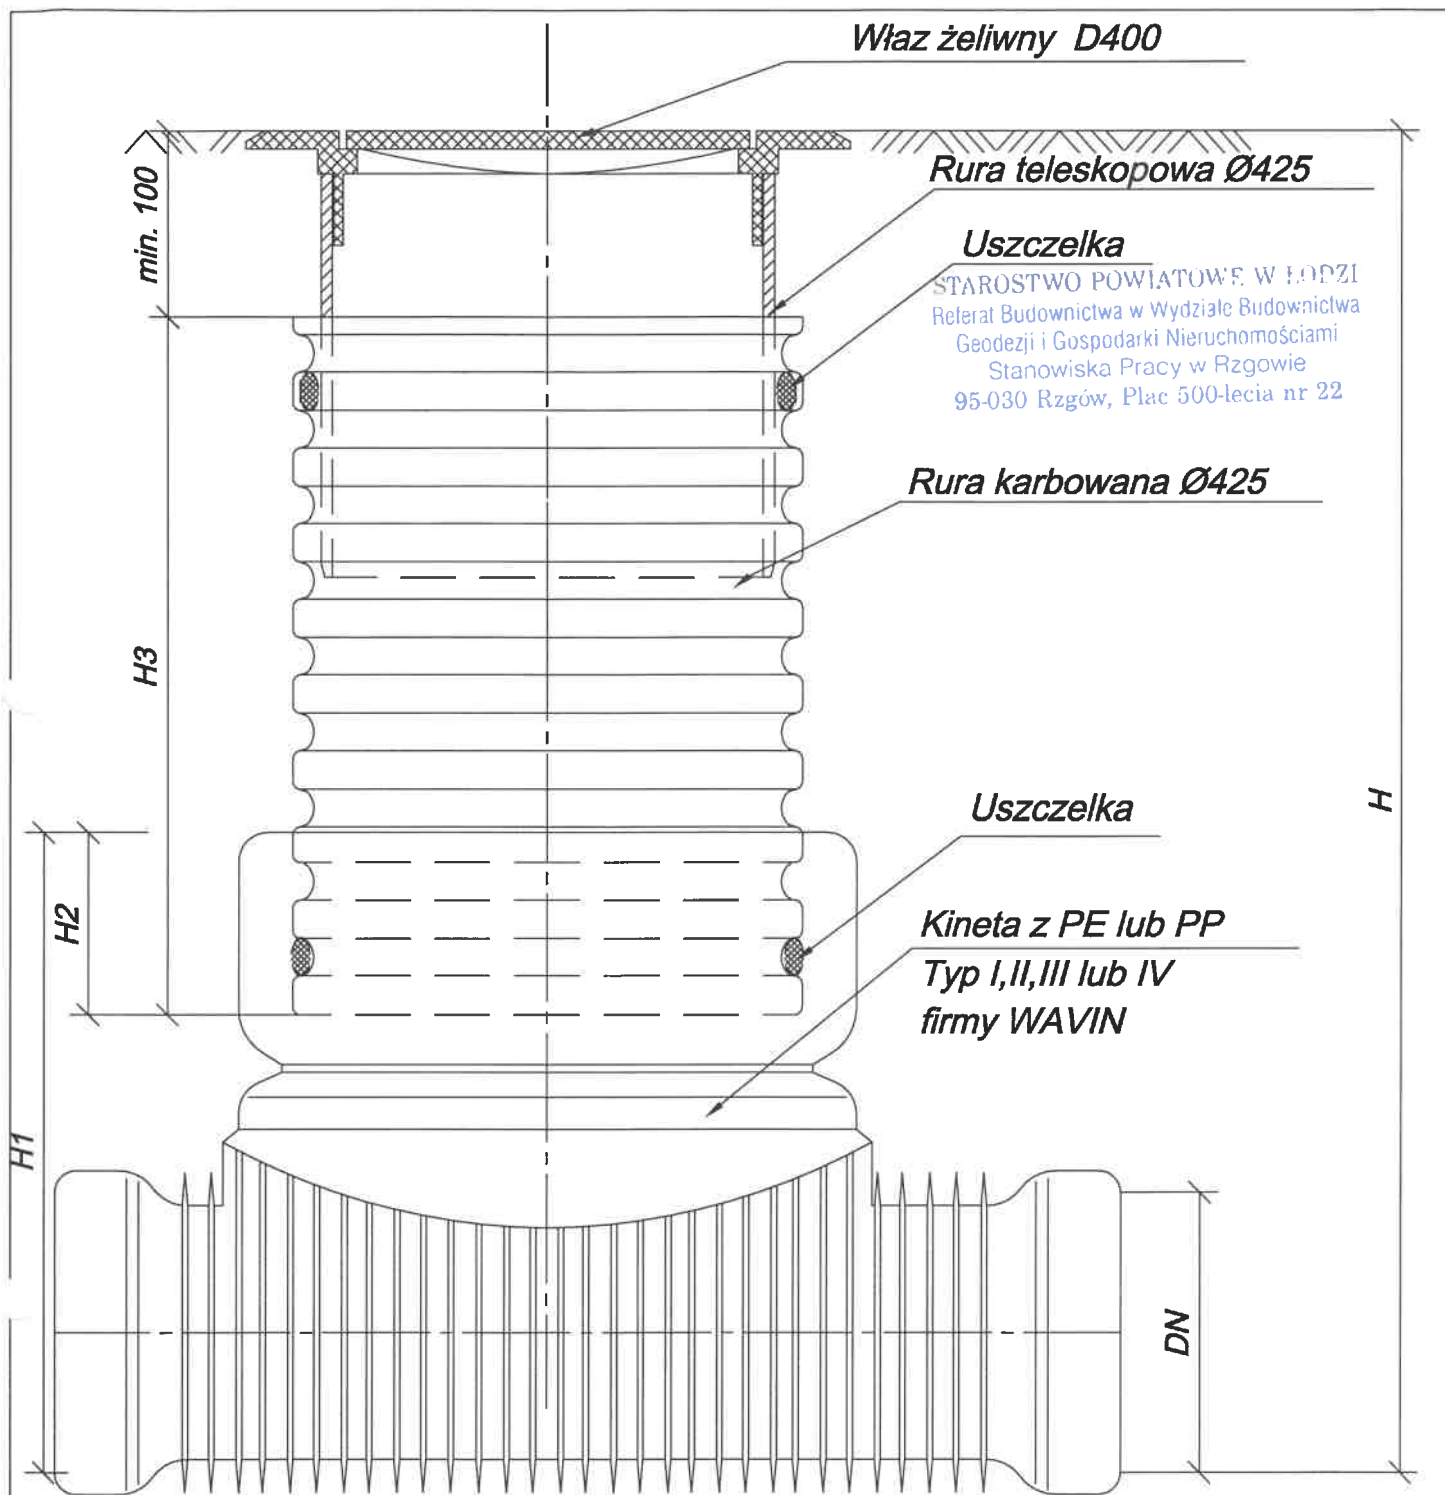

**SPRAWDZIK**

mgr inż. Tomasz Socholewski  
Upz. budowlane do projektowania bez ograniczeń  
w specjalności inżynierskiej w zakresie sieci,  
instalacji i urządzeń cieplnych, wentylacyjnych,  
gazowych, wodociagowych i kanalizacyjnych,  
Nr ewid.: LOD/0725/POUS/07

**DOKUMENTACJA  
POWYKONAWCZA**

MIEROWNIK BUDOWY  
inż. Bożena Tobińska  
97-200 Tomaszów Maz.  
ul. Wołodyjowskiego 5  
upz. nr G.T.I.-10220/68/77  
KRS 0000135458/11/89

Nazwa i adres obiektu budowlanego: <b>Budowa sieci wodociągowej i kanalizacji sanitarnej w ul. Słowiczej w Rzgowie</b>			
Nazwa rysunku:	Skala:	Numer rysunku:	
<b>Sieć kanalizacyjna - schemat studni Dn 425</b>	<b>schemat</b>	<b>6</b>	
Imię i nazwisko projektanta:	Specjalność i numer uprawnień:	Data:	Podpis:
<b>Zbigniew Cebula</b>	<b>sanitarna 32/00/WŁ</b>	<b>październik 2014</b>	