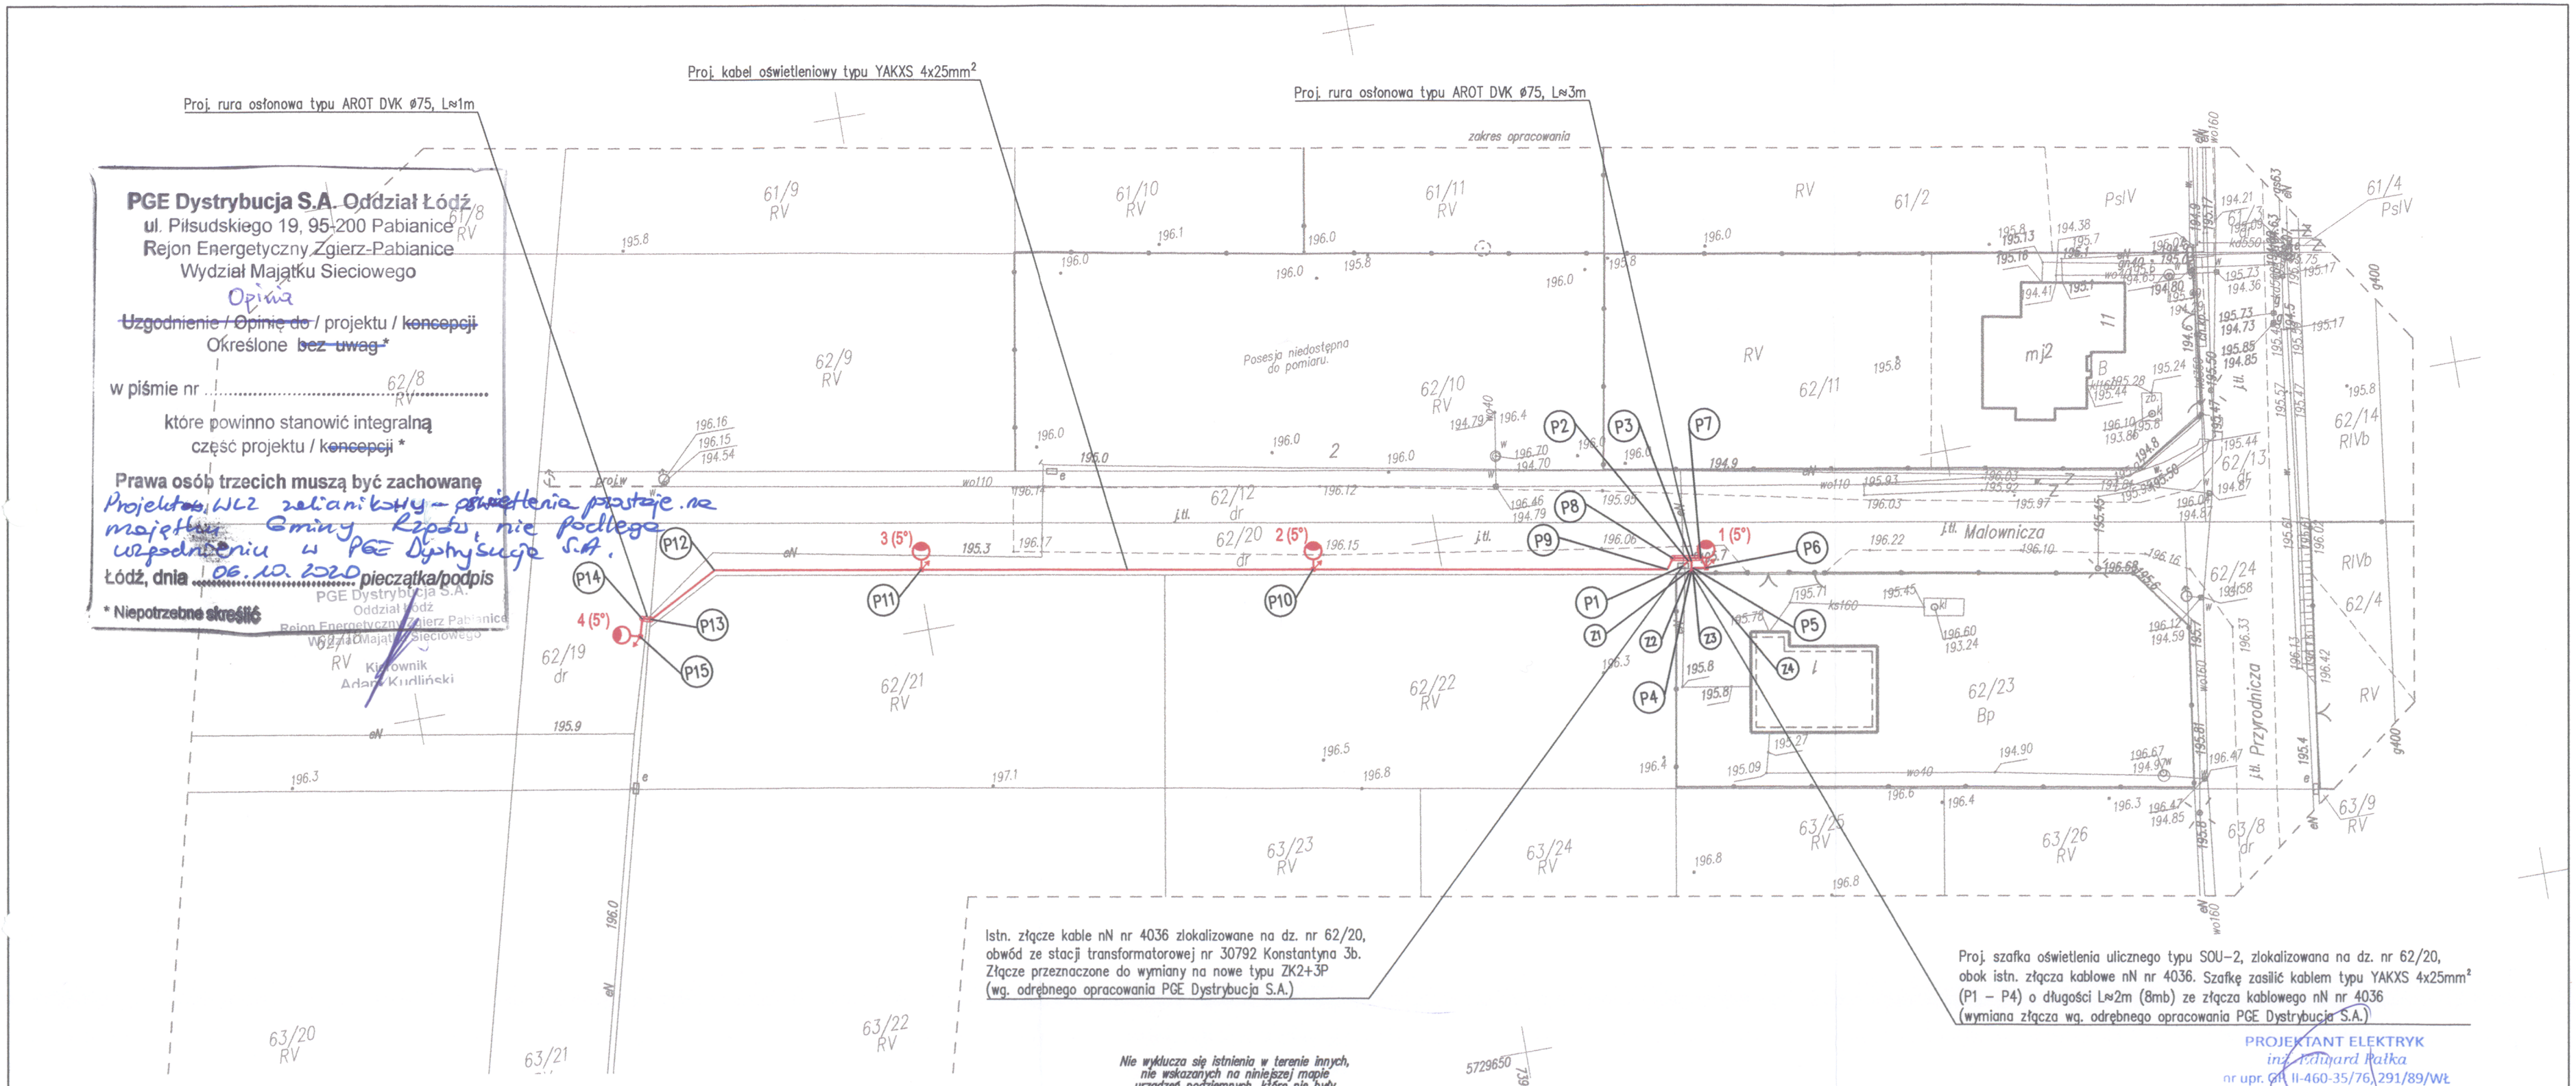

PGE Dystrybucja S.A. Oddział Łódź
ul. Piłsudskiego 19, 95-200 Pabianice
Rejon Energetyczny Zgierz-Pabianice
Wydział Majątku Sieciowego

Opinia
~~Uzgodnienie / Opinię do~~ / projektu / ~~koncepcji~~
Określone ~~bez uwag~~ *

w piśmie nr .....

które powinno stanowić integralną
część projektu / ~~koncepcji~~ *

Prawa osób trzecich muszą być zachowane

Projektowane WLZ zaliczkowy – oświetlenia pozostaje na majątku Gminy Rzgów, nie podlega uzgodnieniu w PGE Dystrybucja S.A.

Łódź, dnia 06.10.2020 **pieczątka/podpis**

PGE Dystrybucja S.A.
Oddział Łódź
Rejon Energetyczny Zgierz Pabianice
Wydział Majątku Sieciowego
Kierownik
Adam Kudliński

* Niepotrzebne skreślić

Istn. złącze kable nN nr 4036 zlokalizowane na dz. nr 62/20, obwód ze stacji transformatorowej nr 30792 Konstantyna 3b. Złącze przeznaczone do wymiany na nowe typu ZK2+3P (wg. odrębnego opracowania PGE Dystrybucja S.A.)

Proj. szafka oświetlenia ulicznego typu SOU-2, zlokalizowana na dz. nr 62/20, obok istn. złącza kablowe nN nr 4036. Szafkę zasilić kablem typu YAKXS 4x25mm² (P1 – P4) o długości L≈2m (8mb) ze złącza kablowego nN nr 4036 (wymiana złącza wg. odrębnego opracowania PGE Dystrybucja S.A.)

PROJEKTANT ELEKTRYK
inż. Edward Pałka
nr upr. GP II-460-35/76, 291/89/WŁ
z §2 ust. 1p. 1 i §13 ust. 1p. 4d
Łódź, ul. Rojna 35 m. 45

Nie wyklucza się istnienia w terenie innych, nie wskazanych na niniejszej mapie urządzeń podziemnych, które nie były zgłoszone do inwetaryzacji, lub o których brak jest informacji w instytucjach branżowych. Wynika to z zaszłości historycznych lub niedopełnienia przepisów zgłoszenia do inwentaryzacji.

(Ustawa Prawo Geodezyjne i Kartograficzne DZ. U. Nr 193/2010 pozycja 1287 z póź. zmianami)

UWAGA:
Kontury użytków gruntowych oznaczone symbolami nie są ujawnione w bazie danych EGiB.

Uwaga:
Mapa d/c projektowych została wykonana bez ustalenia obciążeń służebnościami gruntowymi.

Legenda:

- 1 ... - nr słupa zgodnie ze schematem (Rys. E-2)
- - uziemienie
- - projektowany kabel oświetleniowy typu YAKXS 4x25mm²
- - projektowana rura osłonowa
- - projektowany słup oświetleniowy wyposażony w oprawę LED o mocy 40 W montowaną na słupie za pośrednictwem wysięgnika o długości W≈1.5m (kąt nachylenia wysięgnika naniesiono obok oprawy).
- (P1) - współrzędna punktu geodezyjnego

woj. łódzkie
pow.łódzki wschodni
gm.Rzgów 100610_5
obr.Grodzisko 100610_5.0005
dz.62/12, 62/19, 62/20, 63/21, 64/8, 67/5, 67/6, 67/7, 68/13
w.Konstantyna
ul.Malownicza, Krajobrazowa

MAPA DO CELÓW PROJEKTOWYCH
skala 1:500

Mapę wykonano na podstawie mapy zasadniczej gm. Rzgów, sekcji nr 7.161.08.01.2.1, 7.161.08.01.1.4, 7.161.08.01.2.3 – ukł."2000", 122.232.202, 122.241.161 – ukł."65" ewidencji gruntów obrębu Grodzisko oraz pomiaru uzupełniającego z sierpnia 2020 roku.

1. Układ współrzędnych: "2000"
2. Poziom odniesienia: "Kronsztadt 60"

USŁUGI GEODEZYJNE
BLIŹNIAKI Radosław Wojtczak
95-070 Aleksandrów Łódzki, ul.Gerwazego 3
NIP 732-214-63-22
tel. 721-054-934 geoblizniaki@gmail.com

Geodeta
Radosław Wojtczak

KIEROWNIK PRAC GEODETA UPRAWNIONY
Krzysztof Szymański
nr upr. 13609

IDENTYFIKATOR ZGŁOSZENIA
GIK.6640.2443.2020

Aleksandrów Ł., dn. 08.08.2020r.

PRO INVEST
Michał Płotka 95-100 Zgierz ul. Republikańska 8 NIP 731-189-91-18 REG. 364020450

TEMAT:	Budowa oświetlenia ulicznego w miejscowości Konstantyna, ul. Malownicza; dz. nr 62/19, 62/20			
STADIUM:	PROJEKT BUDOWLANY			PODPISY
PROJEKTANCI:	inż. Edward Pałka	upr. bud.	291/89/WŁ	
	mgr inż. Michał Płotka			
	inż. Krzysztof Golkowski			
TYTUŁ RYS:	PLAN ZAGOSPODAROWANIA TERENU			NR RYS: E-1
BRANŻA:	ELEKTRYCZNA	DATA:	Wrzesień 2020	SKALA: 1:500